


SCHEMAT BUDYNKU

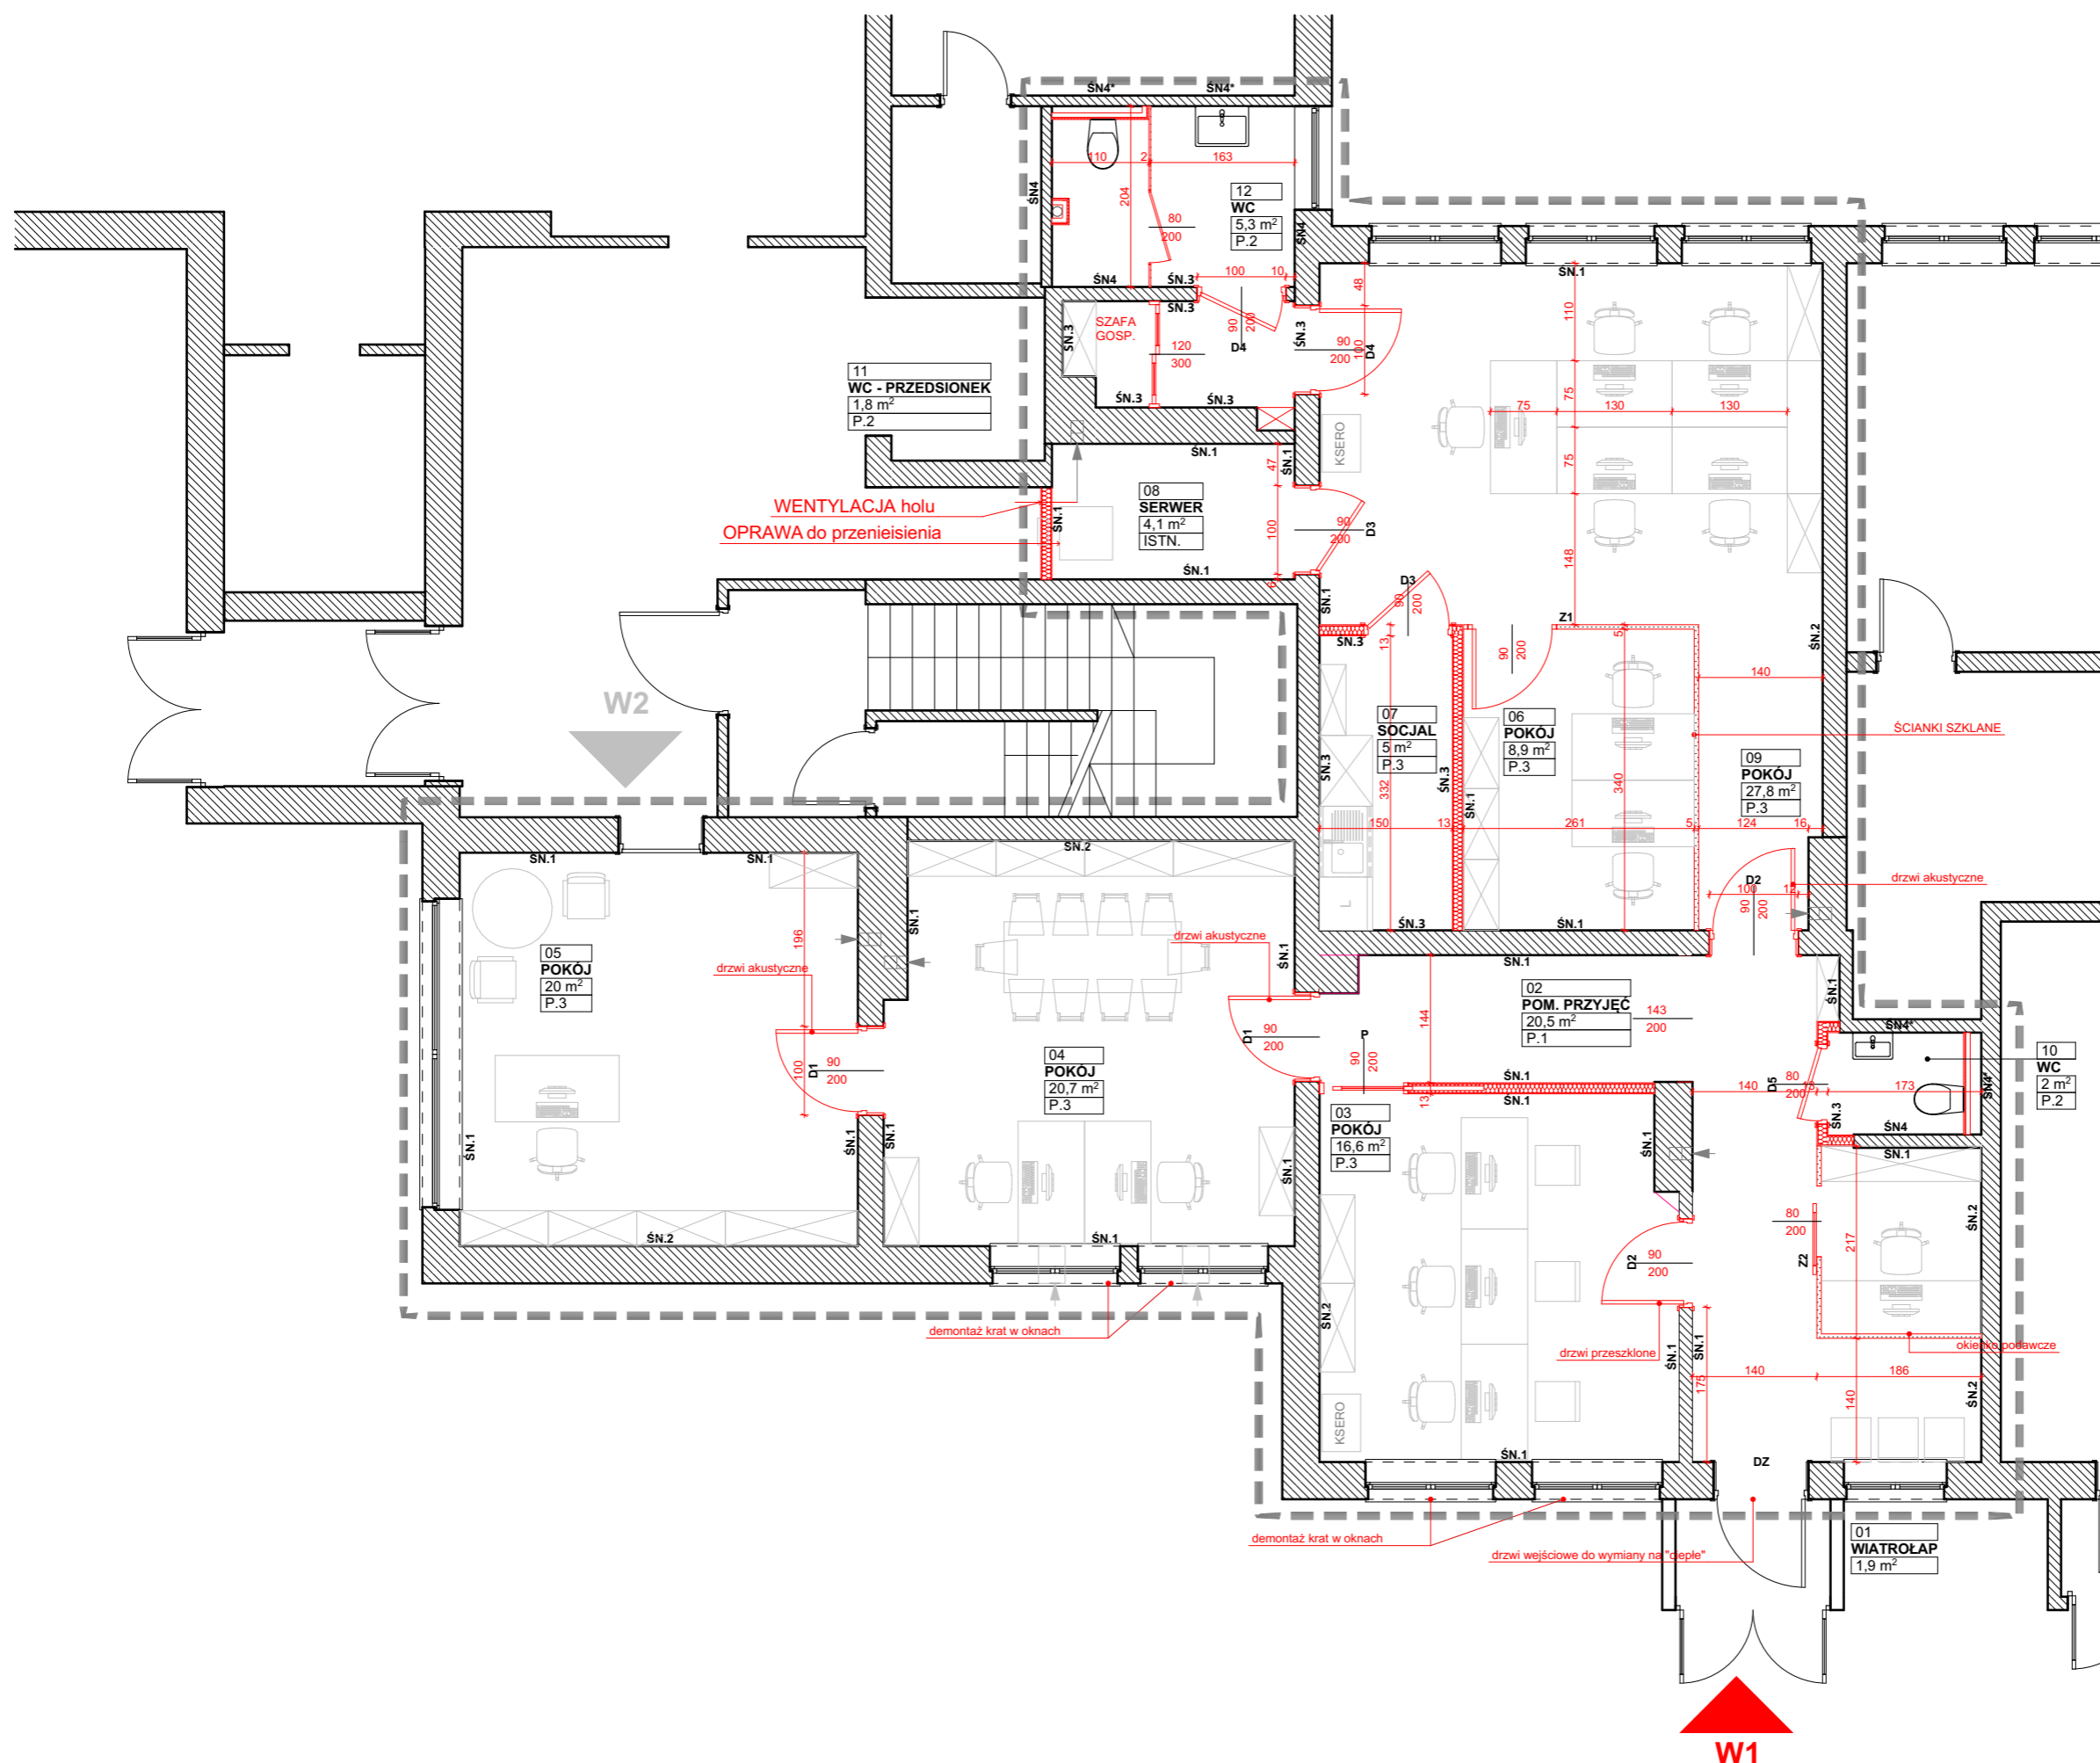

**PARTER**

01	WIATROŁAP	1,9
02	POM. PRZYJĘĆ	20,5
03	POKÓJ	16,6
04	POKÓJ	20,7
05	POKÓJ	20,0
06	POKÓJ	8,9
07	SOCJAL	5,0
08	SERWER	4,1
09	POKÓJ	27,8
10	WC	2,0
11	WC - PRZEDSIONEK	1,8
12	WC	5,3
		<b>134,6 m<sup>2</sup></b>

**md** Biuro Architektoniczne

siedziba  
71-043 SZCZECIN  
ul. Kazimierska 1/13 tel. (091) 81 82 664  
fax. (091) 81 82 664

nazwa obiektu budowlanego:  
**Modernizacja pomieszczeń OPS w Dobrej**

tytuł rysunku:  
**RZUT - ETAP POWYKONAWCZY**

projektant ARCH.: imię i nazwisko: podpis:  
mgr inż. arch. Dagmara Adamy-Kołodziejaska  
upr. bud. nr 16/ZPOIA/2006

projektant sprawdzający:  
mgr. inż. arch. Robert Dawidowski  
upr. bud. nr 50/SZ/2000

faza:  PT  ARCHITEKTURA  rys. - nr.: **A.04**

skala: **1:75** data sporządzenia: **CZERWIEC 2023**

**PRAWA AUTORSKIE ZASTRZEŻONE**  
Przedmiotowy projekt / utwór architektoniczny jest chroniony prawem autorskim zgodnie z art.1 i następnym Ustawy o Prawie Autorskim i Prawach Pokrewnych z dn. 4 lutego 1994 roku (DU nr 24 poz.83 z 23 lutego 1994 r.)